

# COMUNE DI CONCORDIA SULLA SECCHIA (MO)

## PROGETTAZIONE E REALIZZAZIONE DI OPERE PER ADEGUAMENTO EST ESISTENTE E DEMOLIZIONE E RICOSTRUZIONE PALESTRA SCOLASTICA - PROGETTO PRELIMINARE -



IL R.U.P.

Ing. Manuela Manenti

IL PROGETTISTA

Arch. Alfiero Moretti

GRUPPO DI PROGETTAZIONE





Arch. Filippo Giacomini  
Ing. Graziella Moro  
Ing. Susanna Orsi  
Ing. Andrea Parenti  
Ing. Romano Russo  
Ing. Anna Schito

ELABORATO: **ELABORATI ESPLICATIVI EST ESISTENTE  
ARCHITETTONICI**

Bologna, Marzo 2016

SCALA:

# B3.02

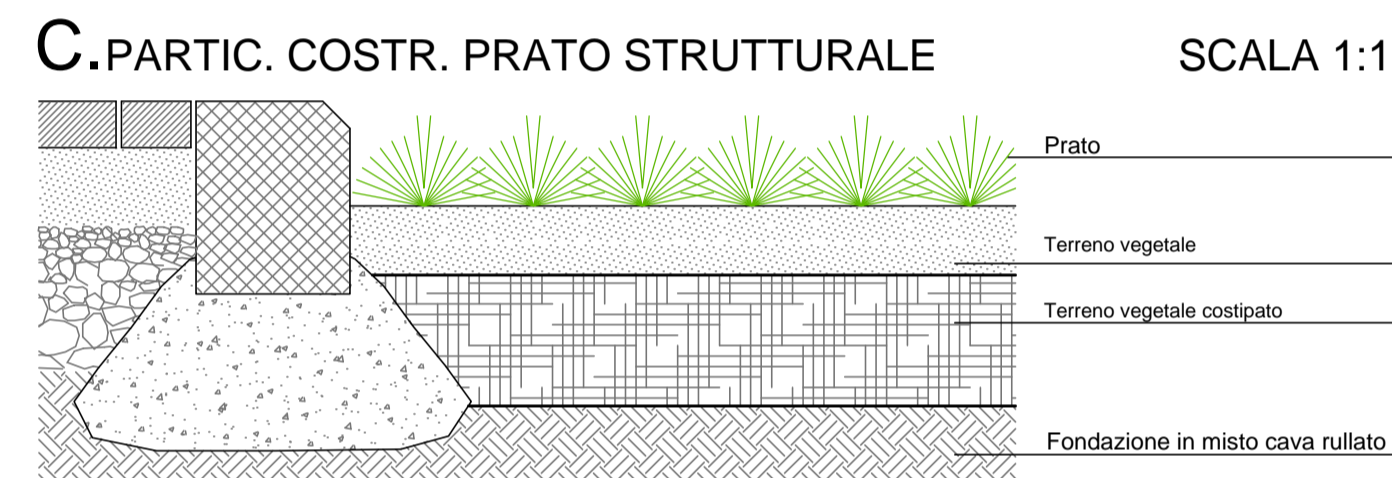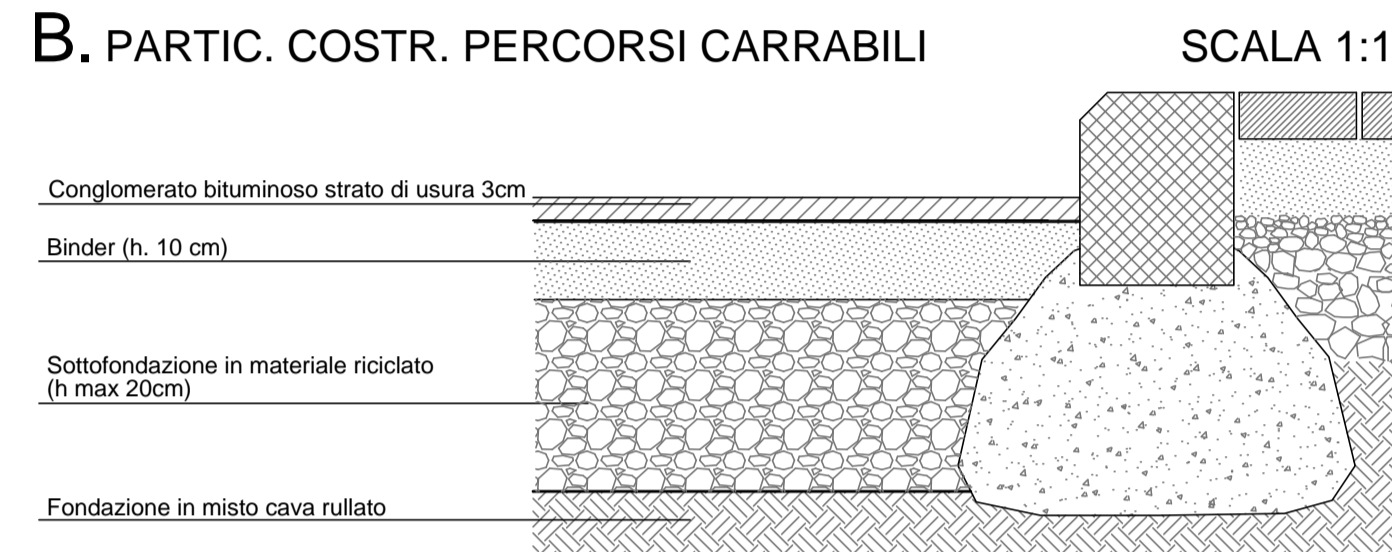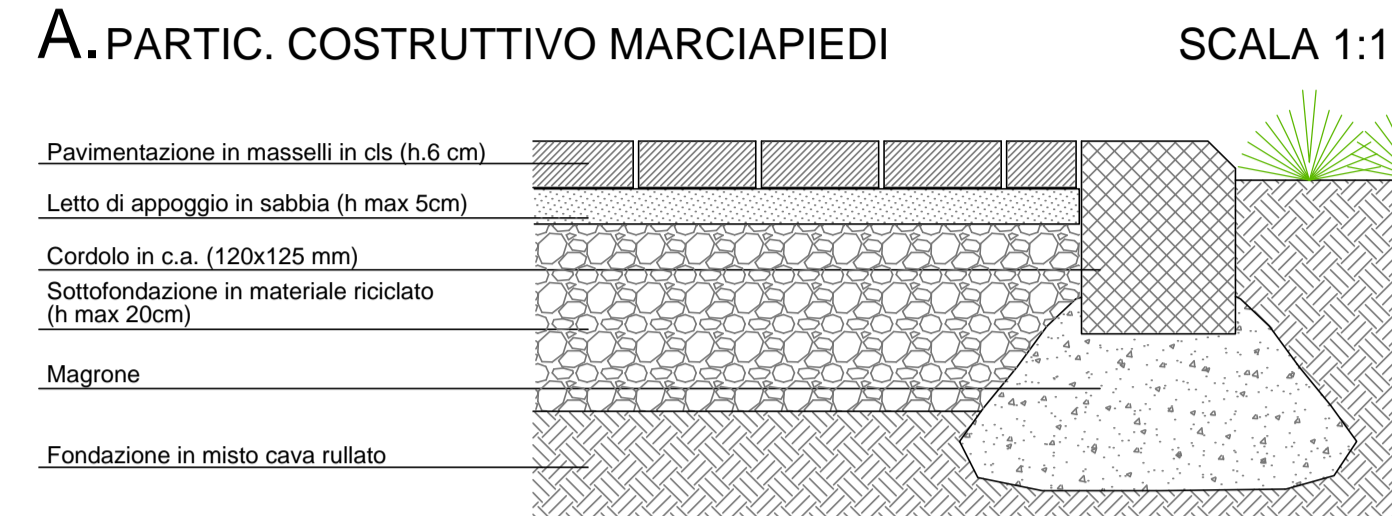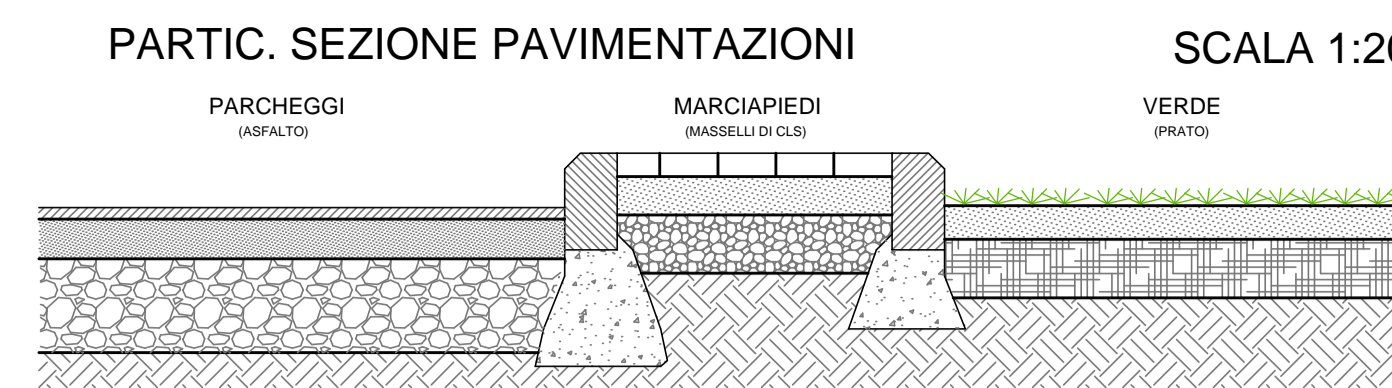

**Regione Emilia-Romagna** B3.02  
1/4

**PROGETTO ESECUTIVO (AS-BUILT)**

COMUNE DI CONCORDIA Provincia di Modena LOTTO N°. 28

AMPLIAMENTO SCUOLA PRIMARIA "GASPARINI" E SCUOLA SECONDARIA I GRADO "ZANONI"

Impresa Esecutrice: ATI  
Capogruppo Mandataria:  
**C.M.C. - Cooperativa muratori cementisti Ravenna**  
Via Trieste 26, 48122 Ravenna  
Tel. +39 0544 428111  
Fax +39 0544 428054  
cmc.cmc@concordia.com

Mandanti:  
**ARCO**  
ARCO LAVORI S.p.A.  
Via Negropoli 41122 Ravenna  
Tel. 0544 428033 Fax 0544 428037  
Mail: arco@arcolavori.com

Progettazione Interna:  
**C.M.C. - Cooperativa muratori cementisti Ravenna**  
Via Trieste 26, 48122 Ravenna  
Tel. +39 0544 428111  
Fax +39 0544 428054  
cmc.cmc@concordia.com


Elaborato: AR\_03 Rev. 3 Ottobre 2013  
SISTEMAZIONE ESTERNA  
Scala 1:200





RESPONSABILE DEL PROCEDIMENTO:  
Ing. MANUELA MANENTI

C.S.E.:

DIREZIONE LAVORI:  
Ing. ANTONIO LIGORI

Consulenza alla Progettazione:  
EU.I.E.R.O. ENG  
VIA DEI BERIO 88 - ROMA (RM)

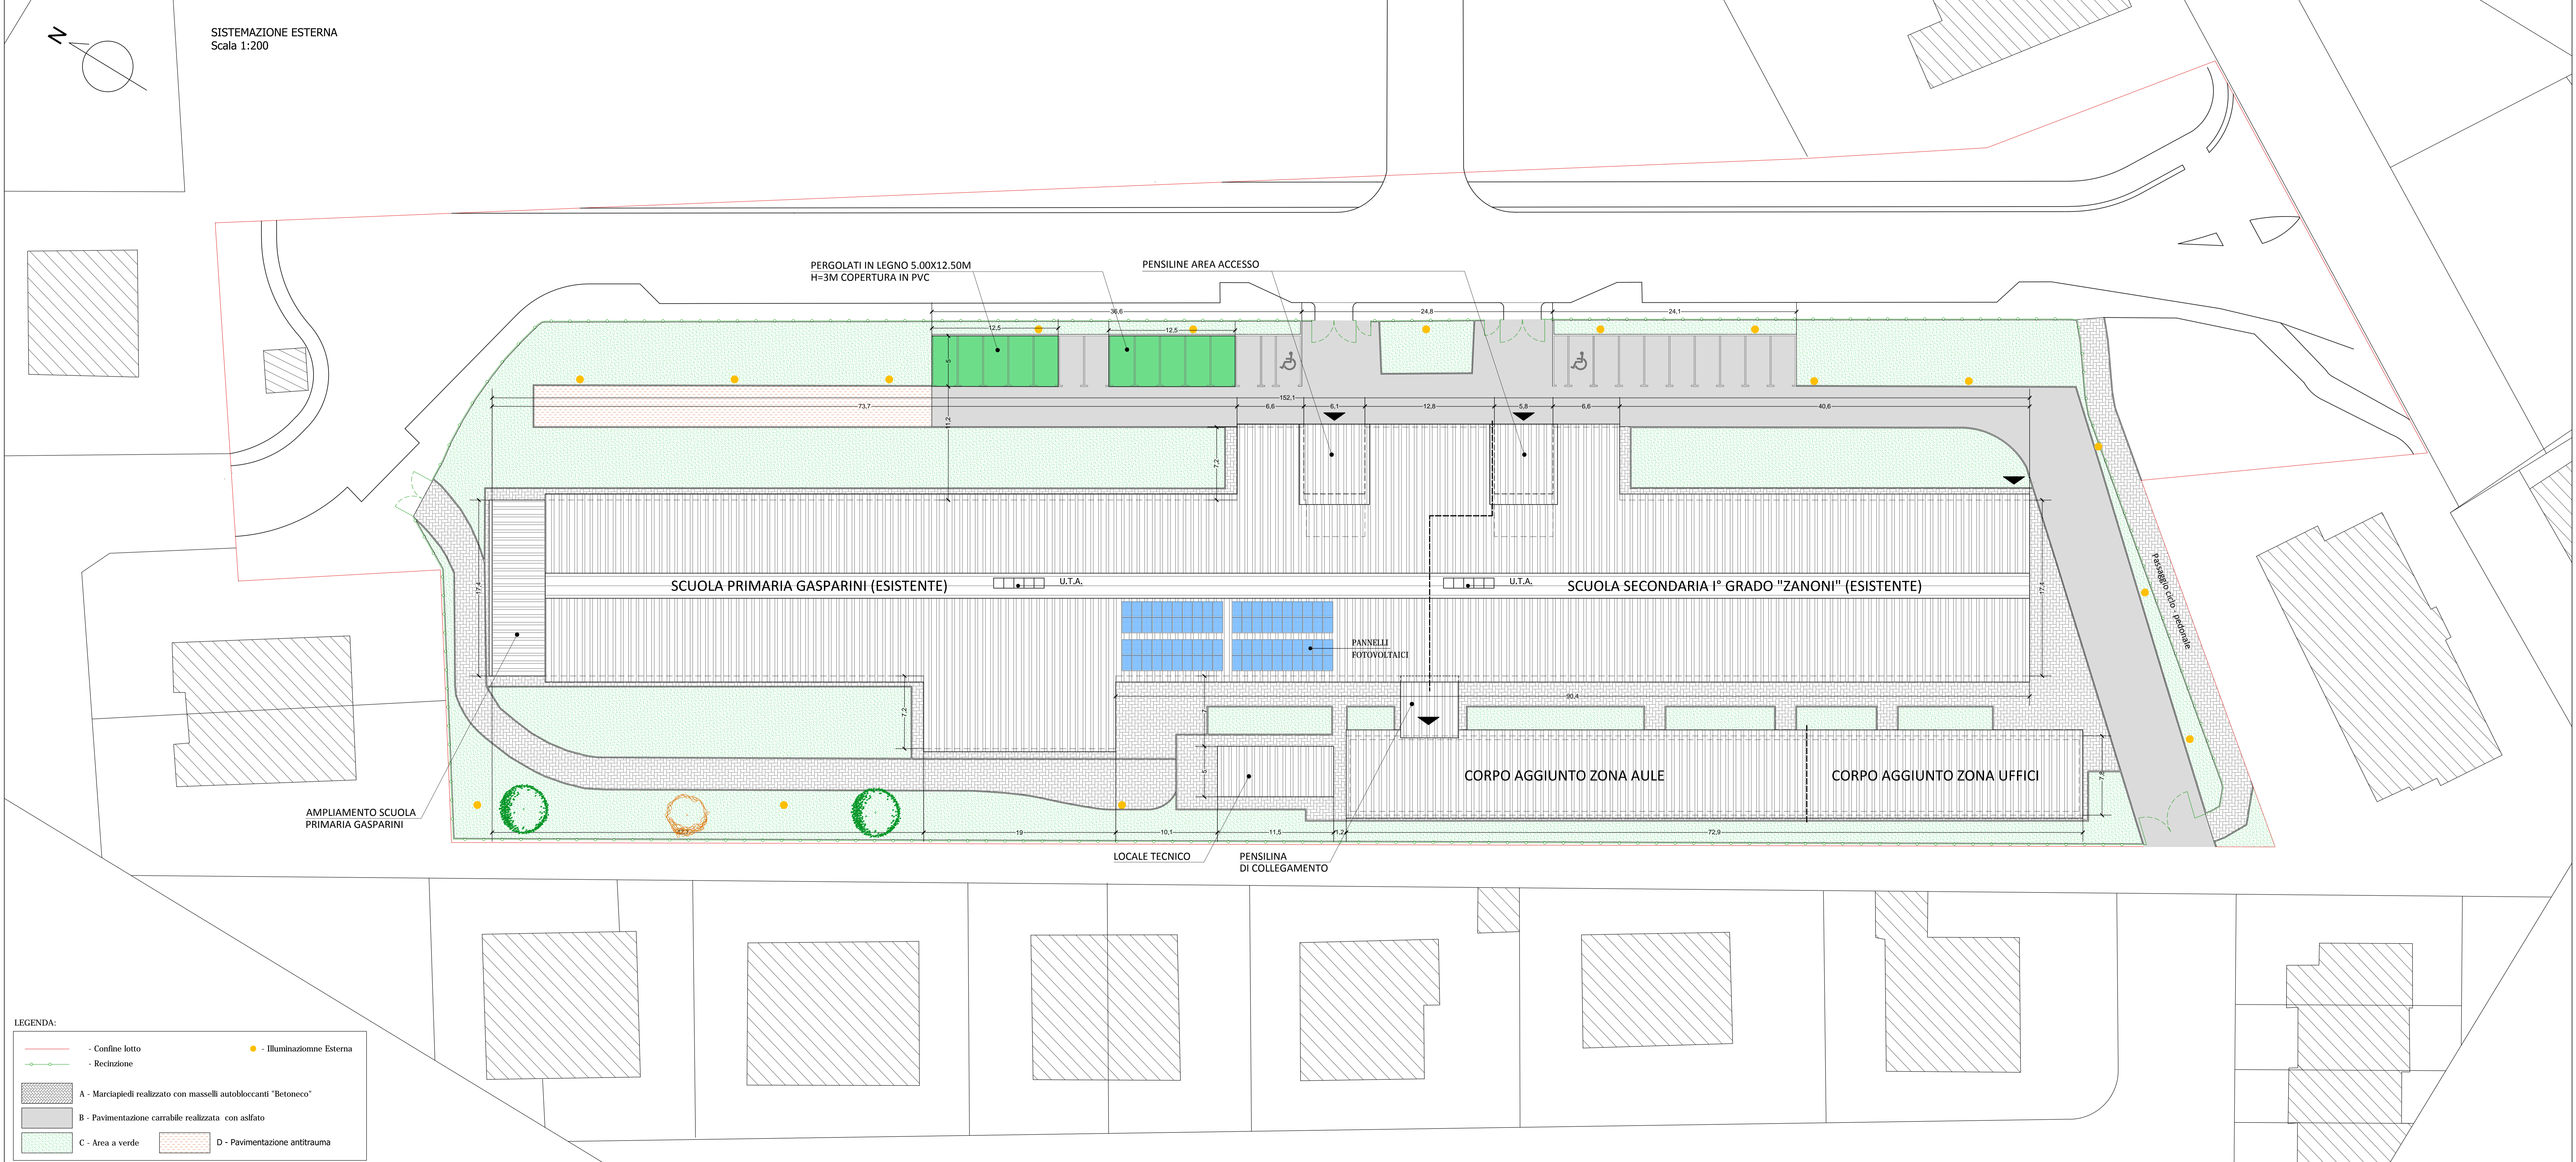

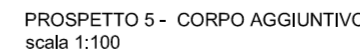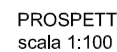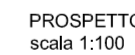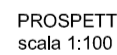




Impresa Esecutrice: ATI  
Capogruppo Mandataria:  
Mandanti:  
Elaborato: AR\_05 Rev. 3 Ottobre 2013

Progettazione Interna:  
Elaborato: AR\_05 Rev. 3 Ottobre 2013  
PIANTA DELLE COPERTURE scala 1:100  
RESPONSABILE DEL PROCEDIMENTO:  
Ing. MANUELA MANENTI  
C.S.E.:  
DIREZIONE LAVORI:  
Ing. ANTONIO LIGORI

Consulenza alla Progettazione:  
E.U.L.E.R.O. ENG  
VIA DEI BERIO 88 - ROMA (RM)

PIANTA DELLE COPERTURE  
scala 1:100

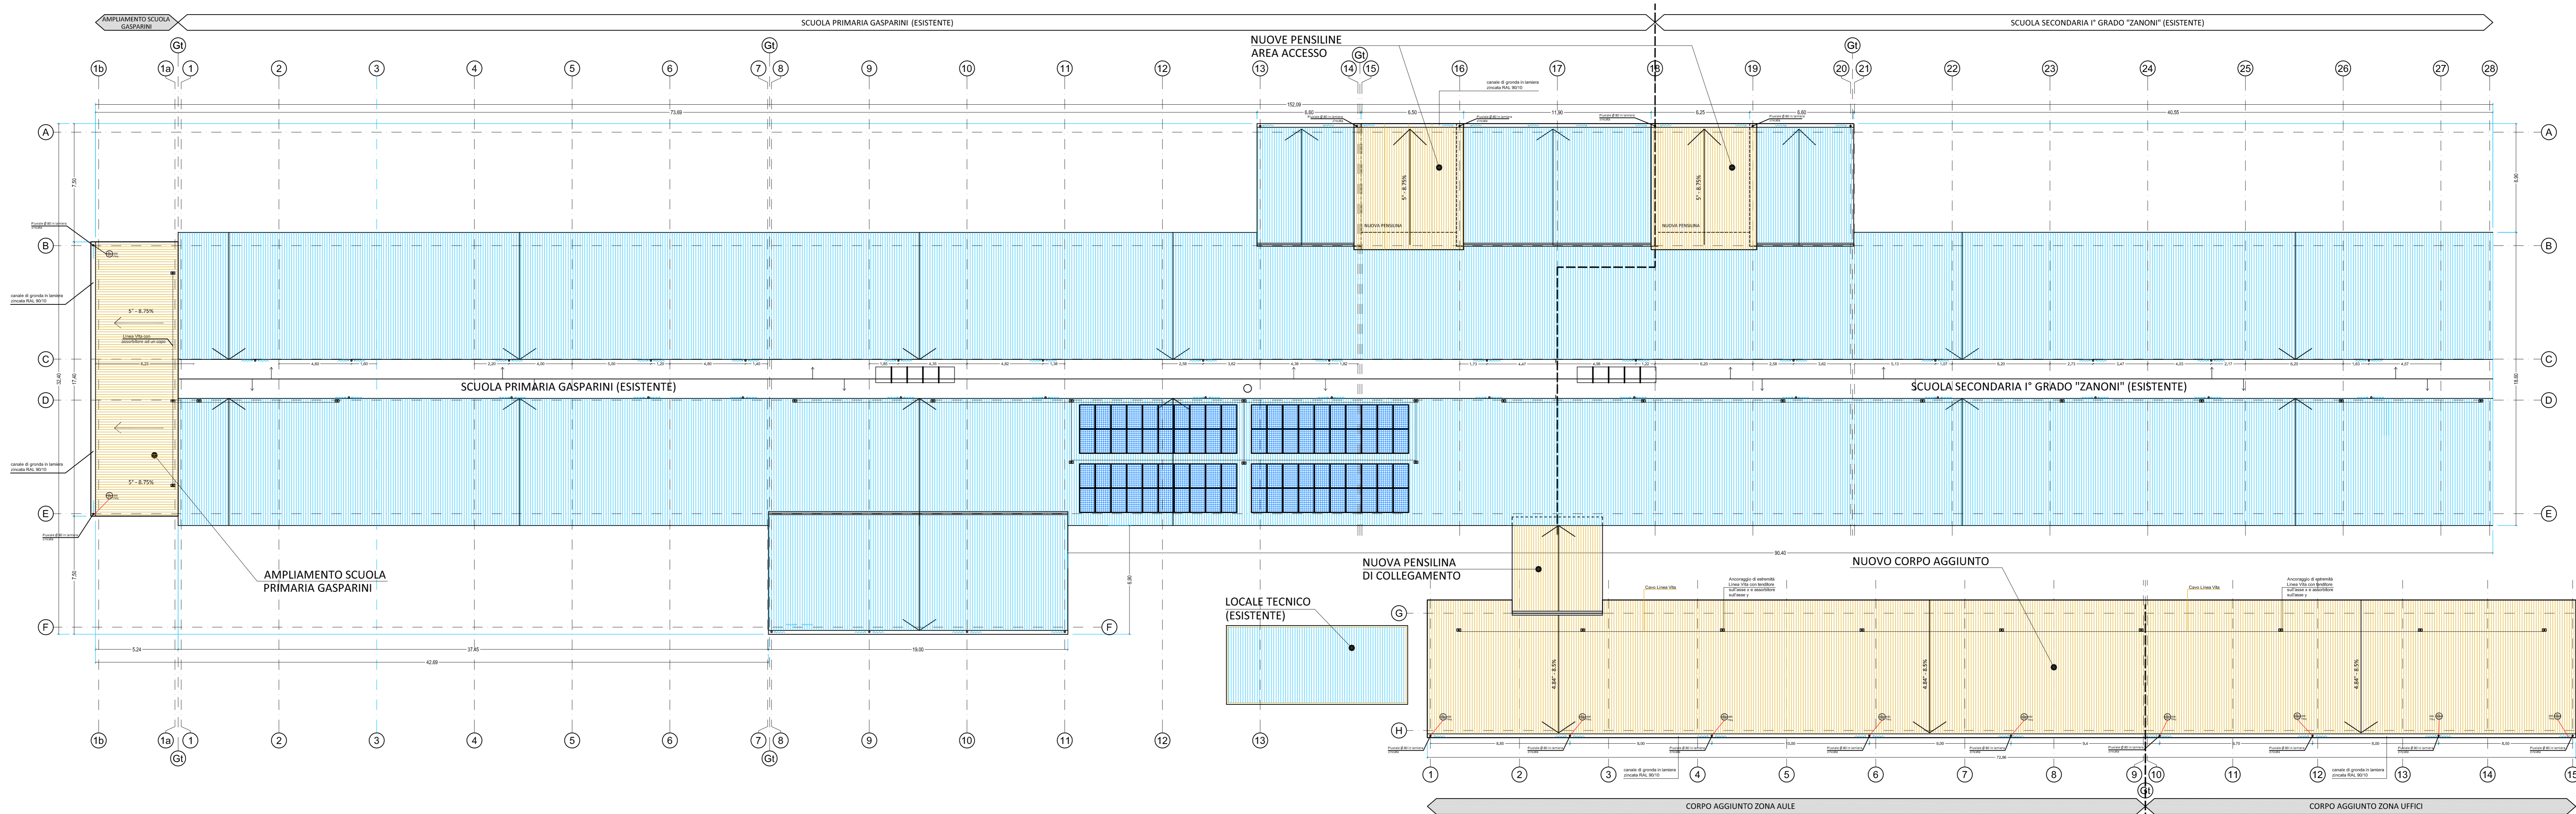

LOTTO N°.	28
-----------	----

COMUNE DI CONCORDIA  
Provincia di Modena

LOTTO N°.  
28

AMPLIAMENTO SCUOLA PRIMARIA "GASPARINI" E SCUOLA SECONDARIA I GRADO "ZANONI"



Impresa Esecutrice: ATI  
Capogruppo Mandataria:

**C.M.C. - Cooperativa muratori  
cementisti Ravenna**  
Via Trieste 76 48122 Ravenna  
tel. +39 0544 428111  
fax +39 0544 428554  
cmc.cmc@cmcra.com

Mandanti:

**ARCO**  
LAVORI  
AR.CO. LAVORI s.r.l.  
Via Negrini, 1 4123 Ravenna  
Tel. 0544/453853 Fax. 0544/45031  
Mail: [arcolavori@arcolavori.com](mailto:arcolavori@arcolavori.com)

timbro e firma

timbro e firma:

## Progettazione Interna:

**C.M.C. - Cooperativa muratori  
cementisti Ravenna**  
Via Trieste 76 48122 Ravenna  
tel. +39 0544 428111  
fax +39 0544 428554  
cmc.cmc@cmcra.com

Elaborato: AR\_06 Rev. 3 Ottobre 2013

SEZIONI

scala 1:50

RESPONSABILE DEL PROCEDIMENTO:

Ing. MANUELA MANENTI

timbro e firma

C.S.E.:


Imbro e firma

Consulenza alla Progettazione:  
**EU.LE.RO. ENG**  
VIA DEI BERIO 88 - ROMA (RM)


DIREZIONE LAVORI:  
Ing. ANTONIO LIGORI

timbro e firma


scala 1:50

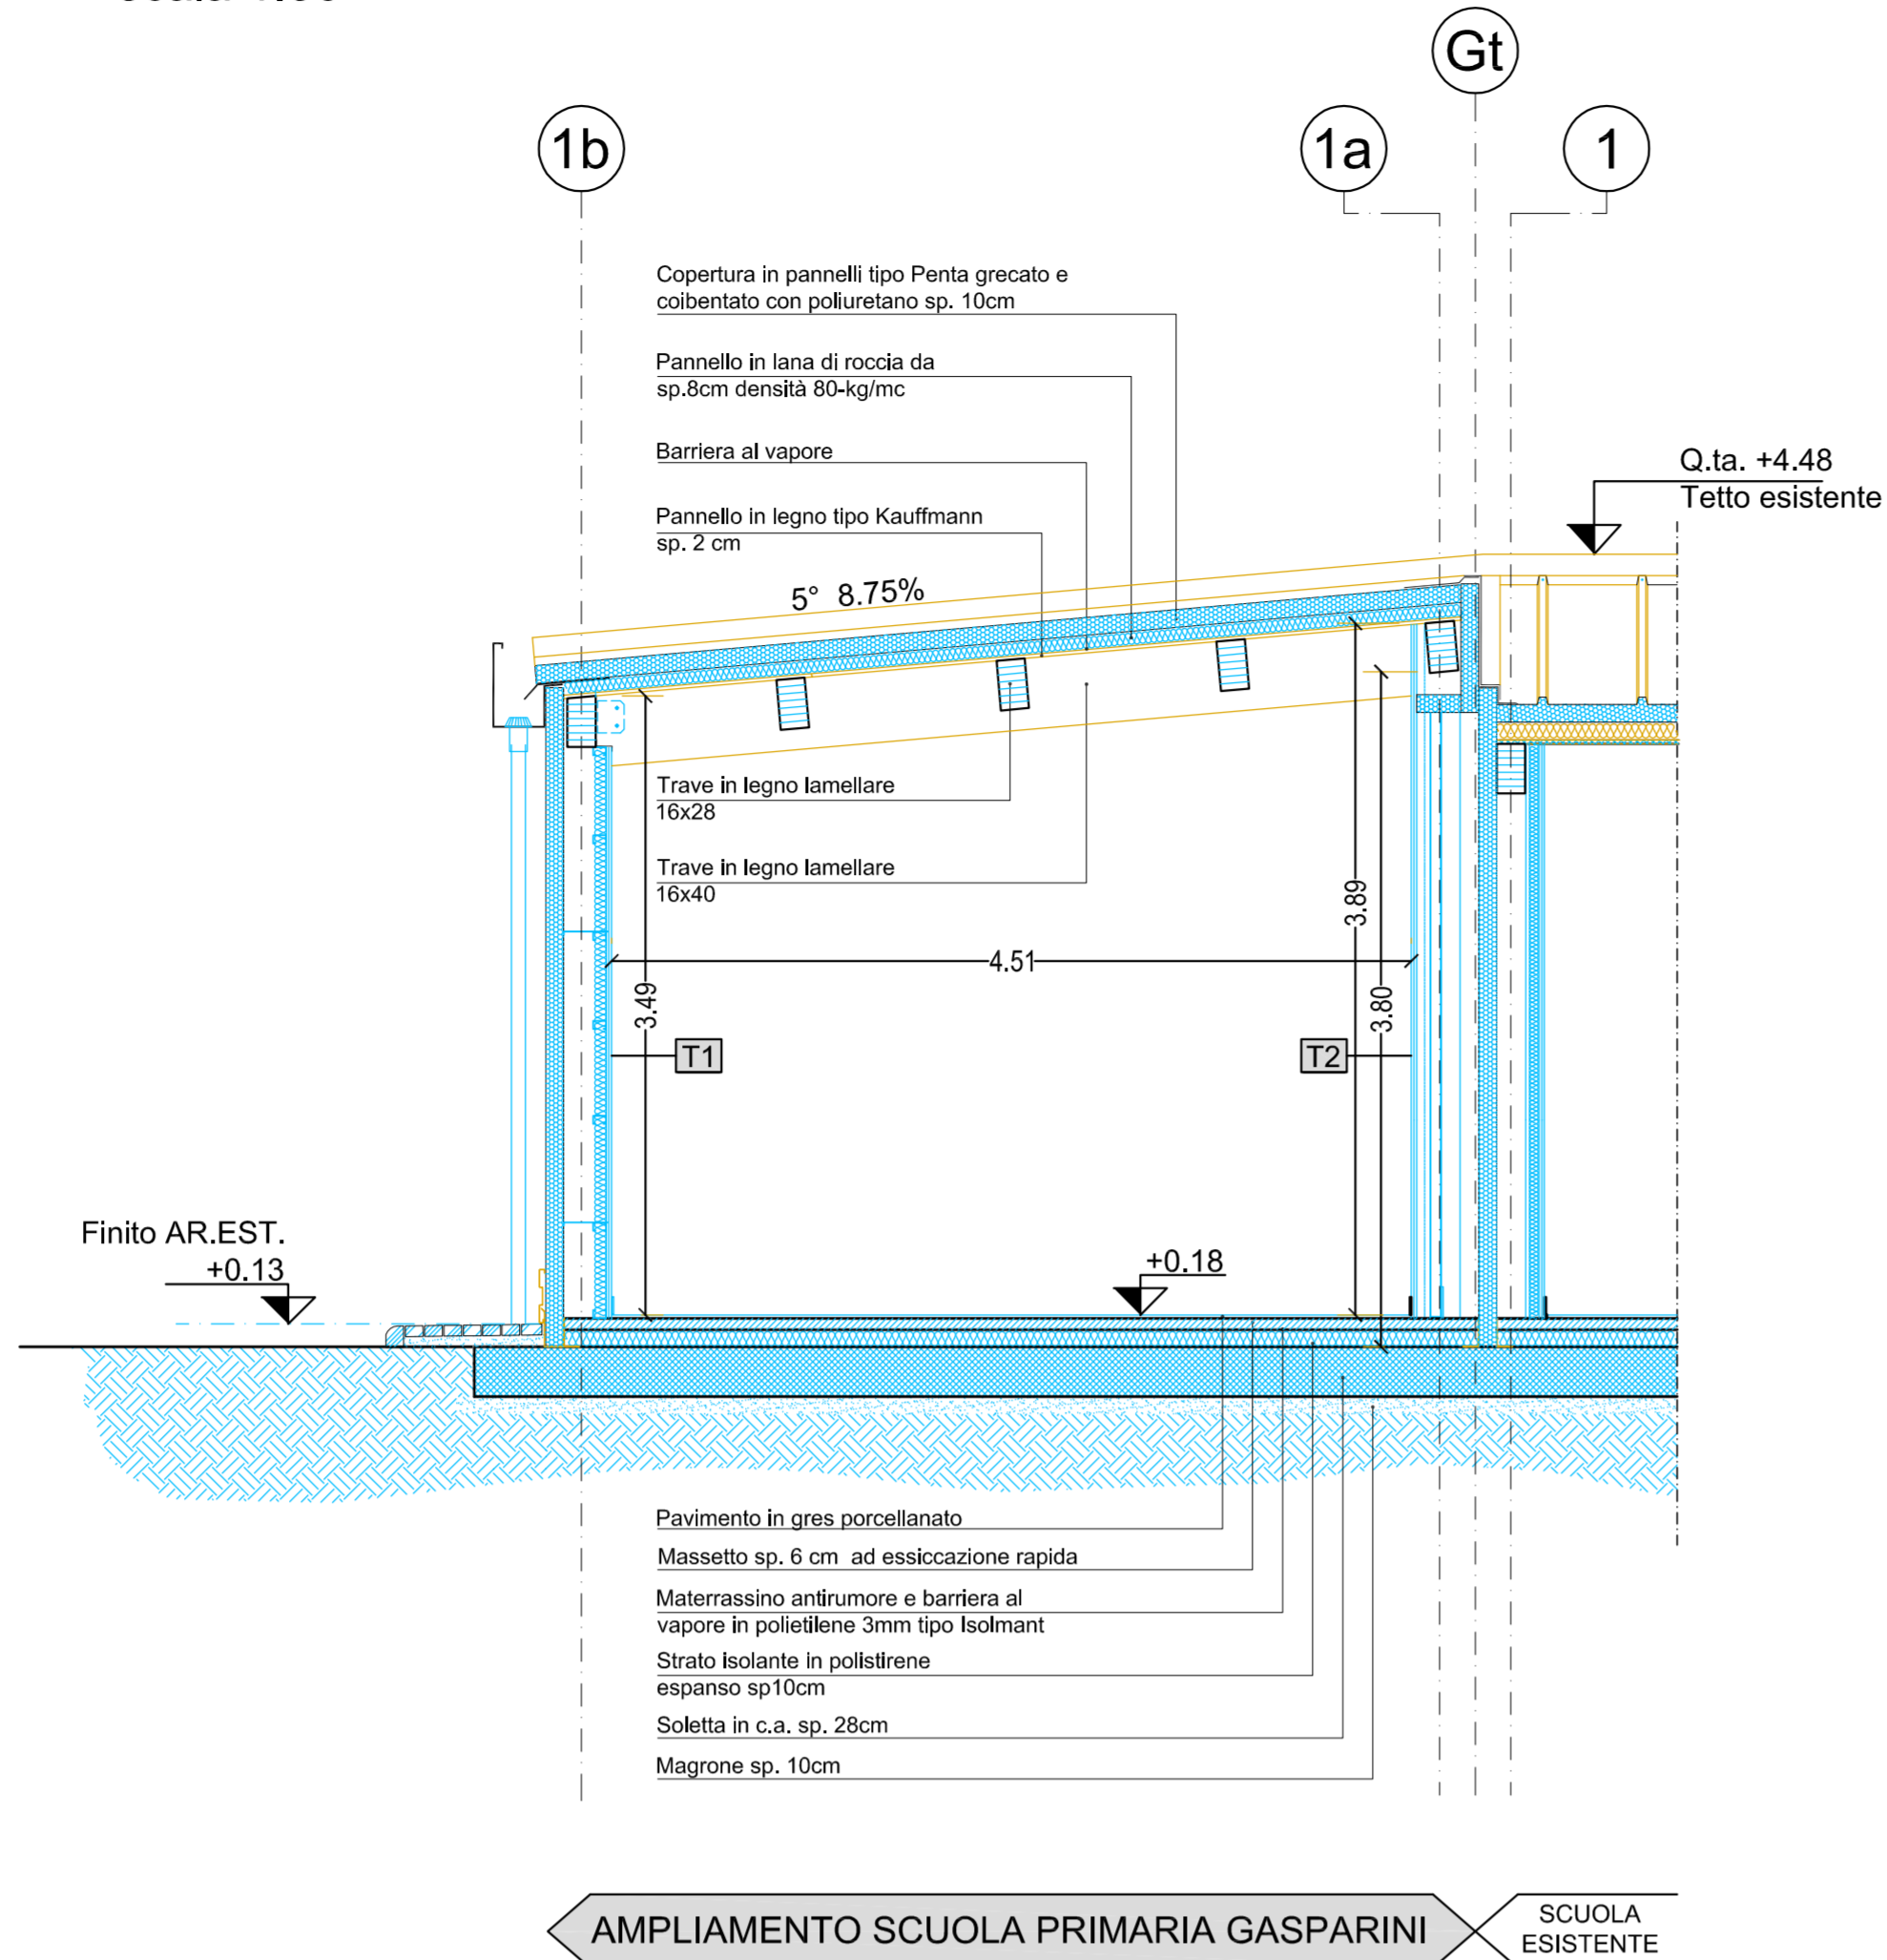

scala 1:50

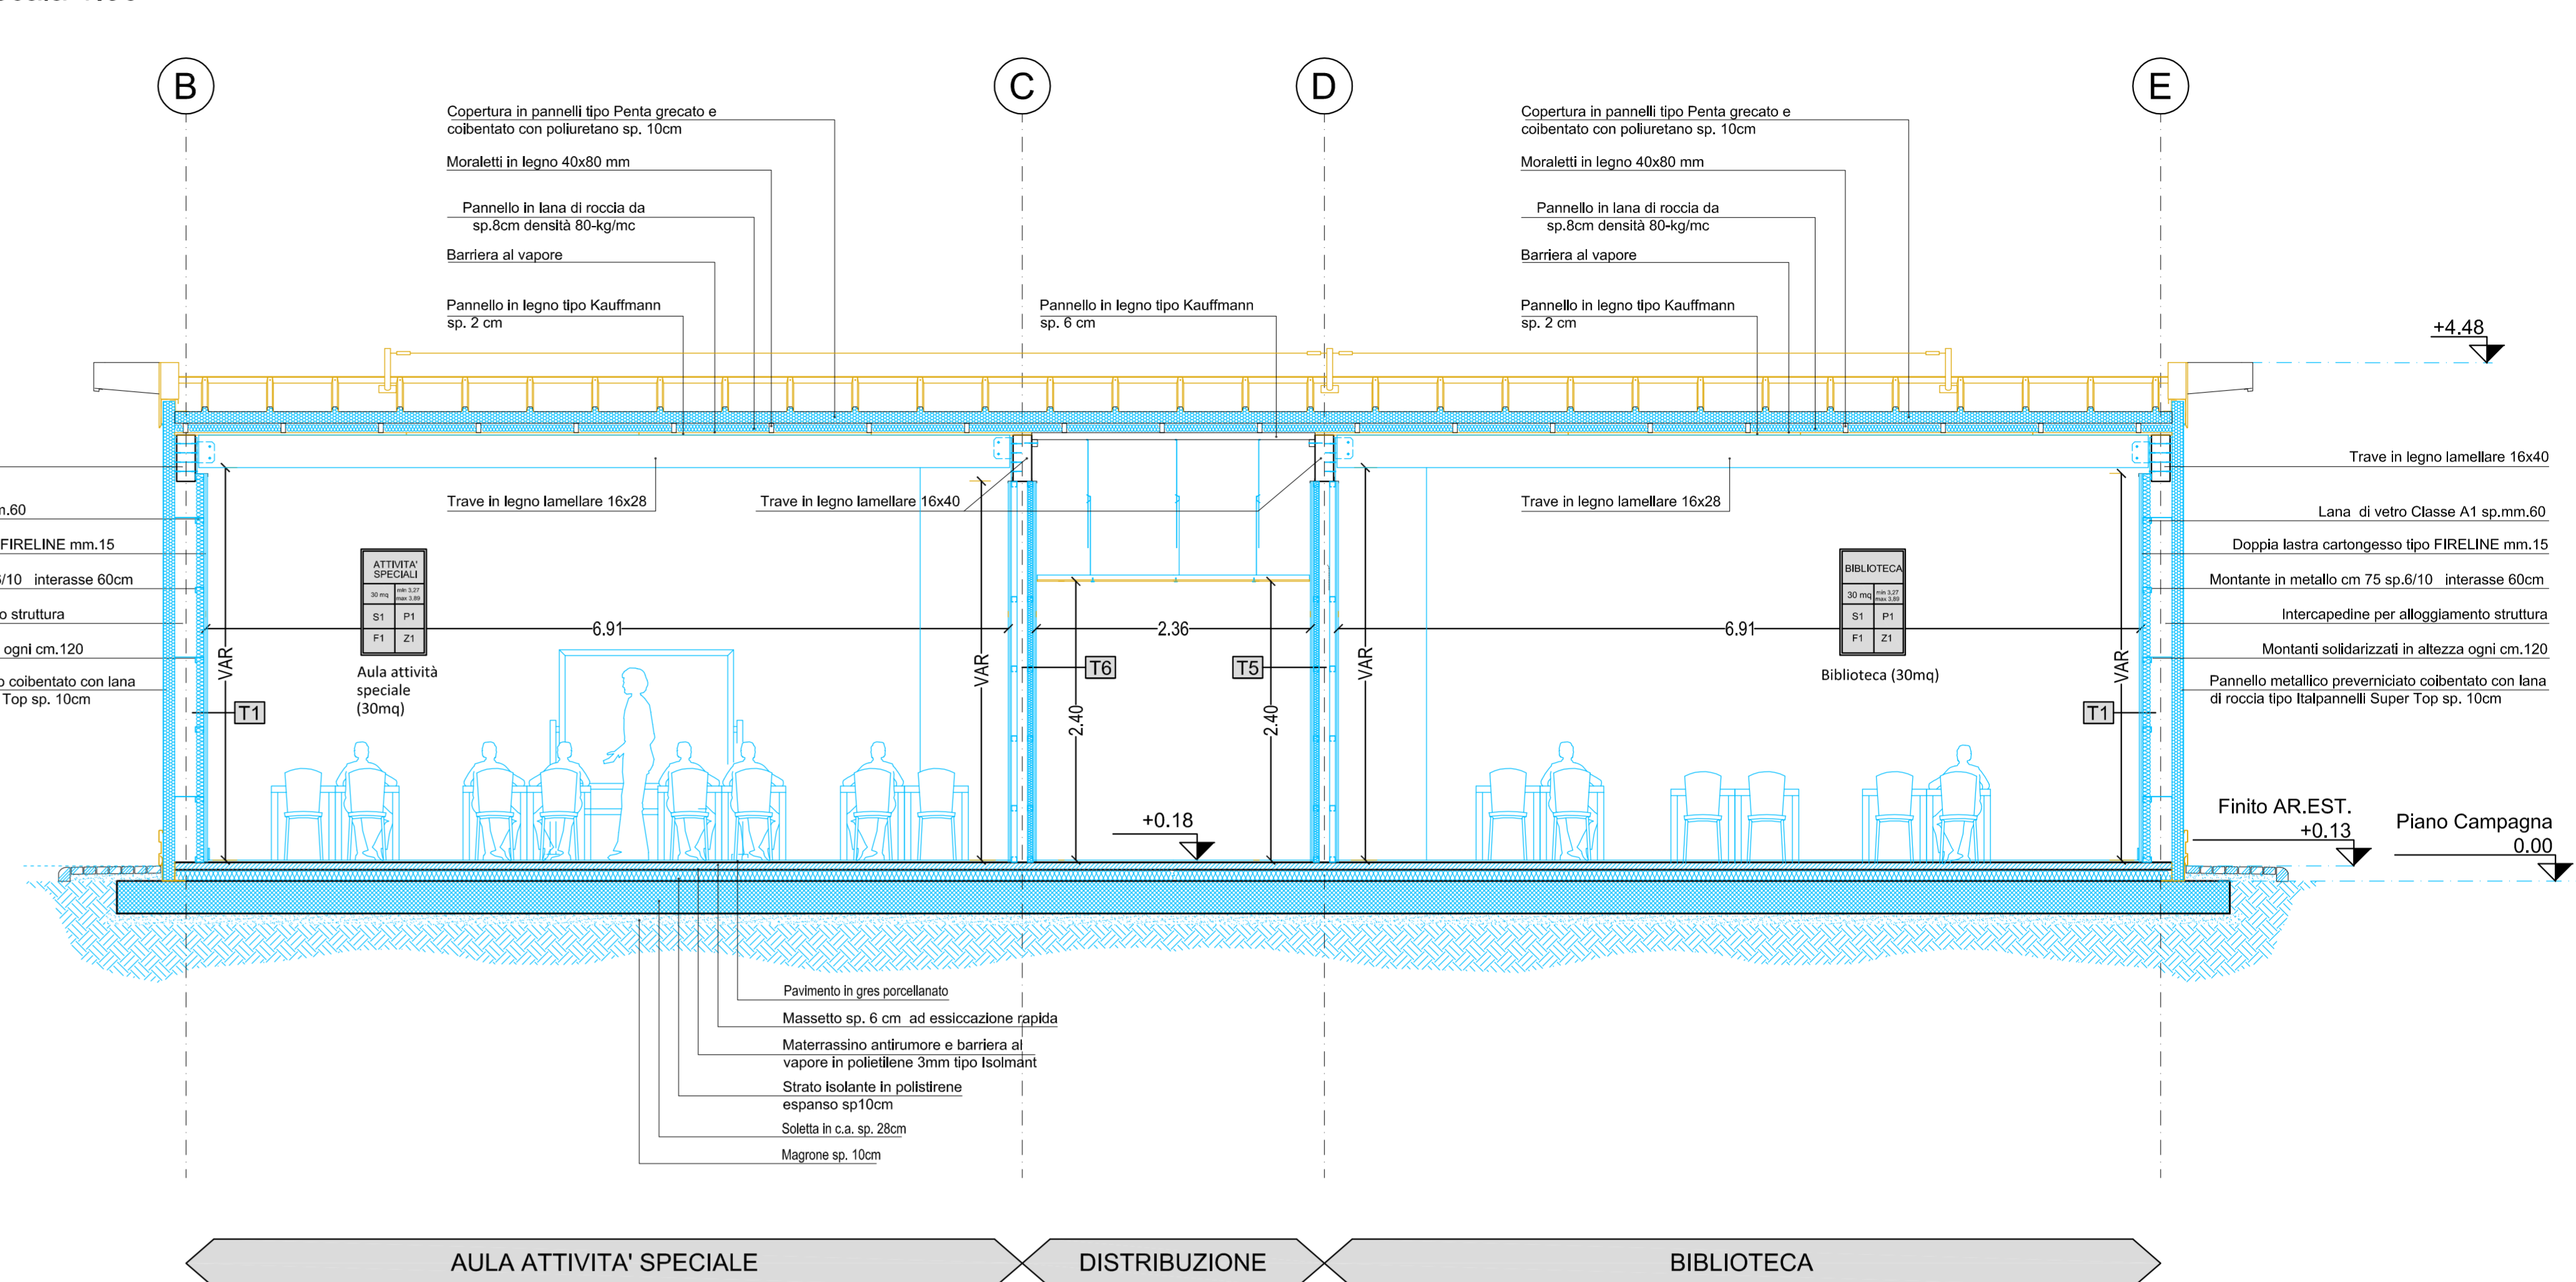

## KEY-PLAN

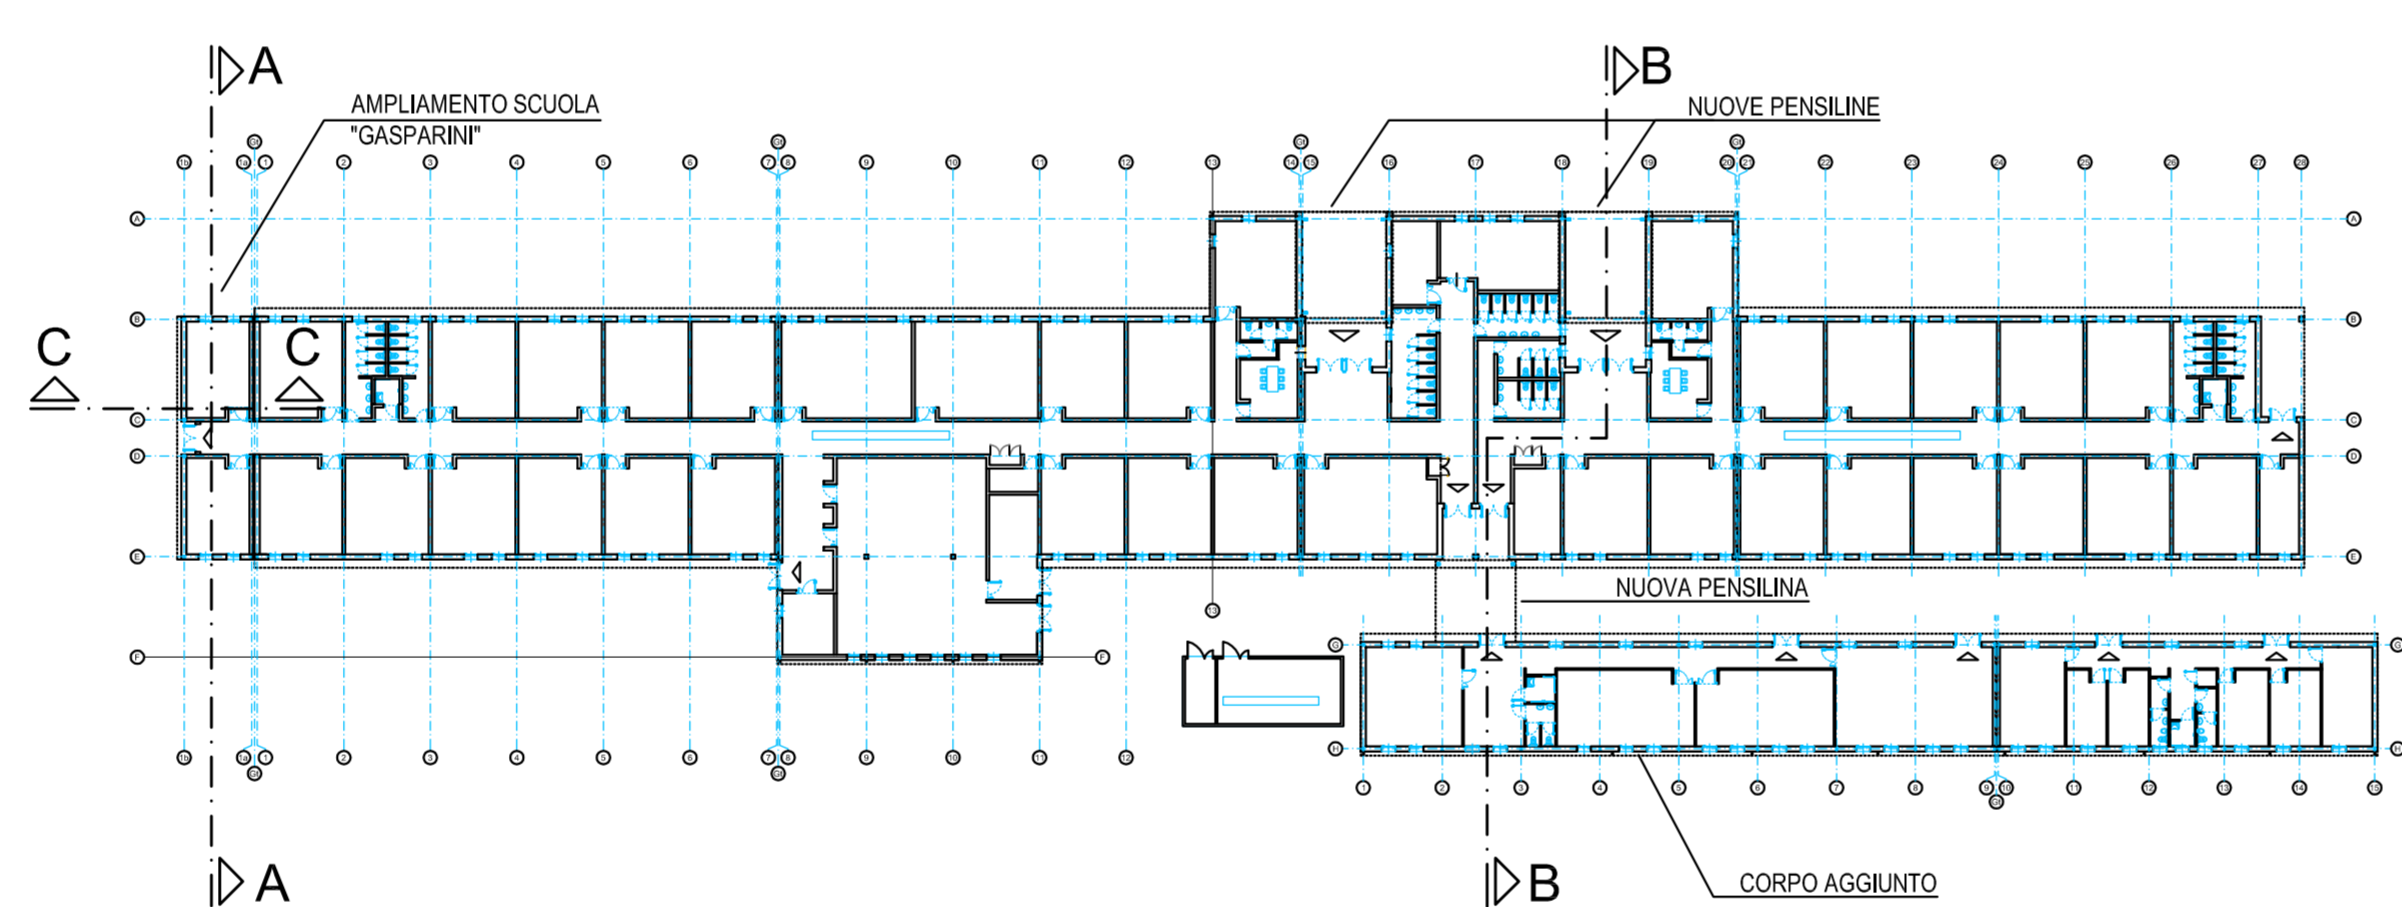

scala 1:50

