

COMUNE DI CONCORDIA SULLA SECCHIA (MO)

PROGETTAZIONE E REALIZZAZIONE DI OPERE PER ADEGUAMENTO EST ESISTENTE E DEMOLIZIONE E RICOSTRUZIONE PALESTRA SCOLASTICA - PROGETTO PRELIMINARE -



IL R.U.P.

Ing. Manuela Manenti

IL PROGETTISTA

Arch. Alfiero Moretti

GRUPPO DI PROGETTAZIONE

Arch. Filippo Giacomini
Ing. Graziella Moro
Ing. Susanna Orsi
Ing. Andrea Parenti
Ing. Romano Russo
Ing. Anna Schito


ELABORATO: ELABORATI ESPLICATIVI EST ESISTENTE
PREVENZIONE INCENDI

Bologna, Marzo 2016

SCALA:

B3.06

PIANTA PIANO COPERTURA
SCALA 1:100

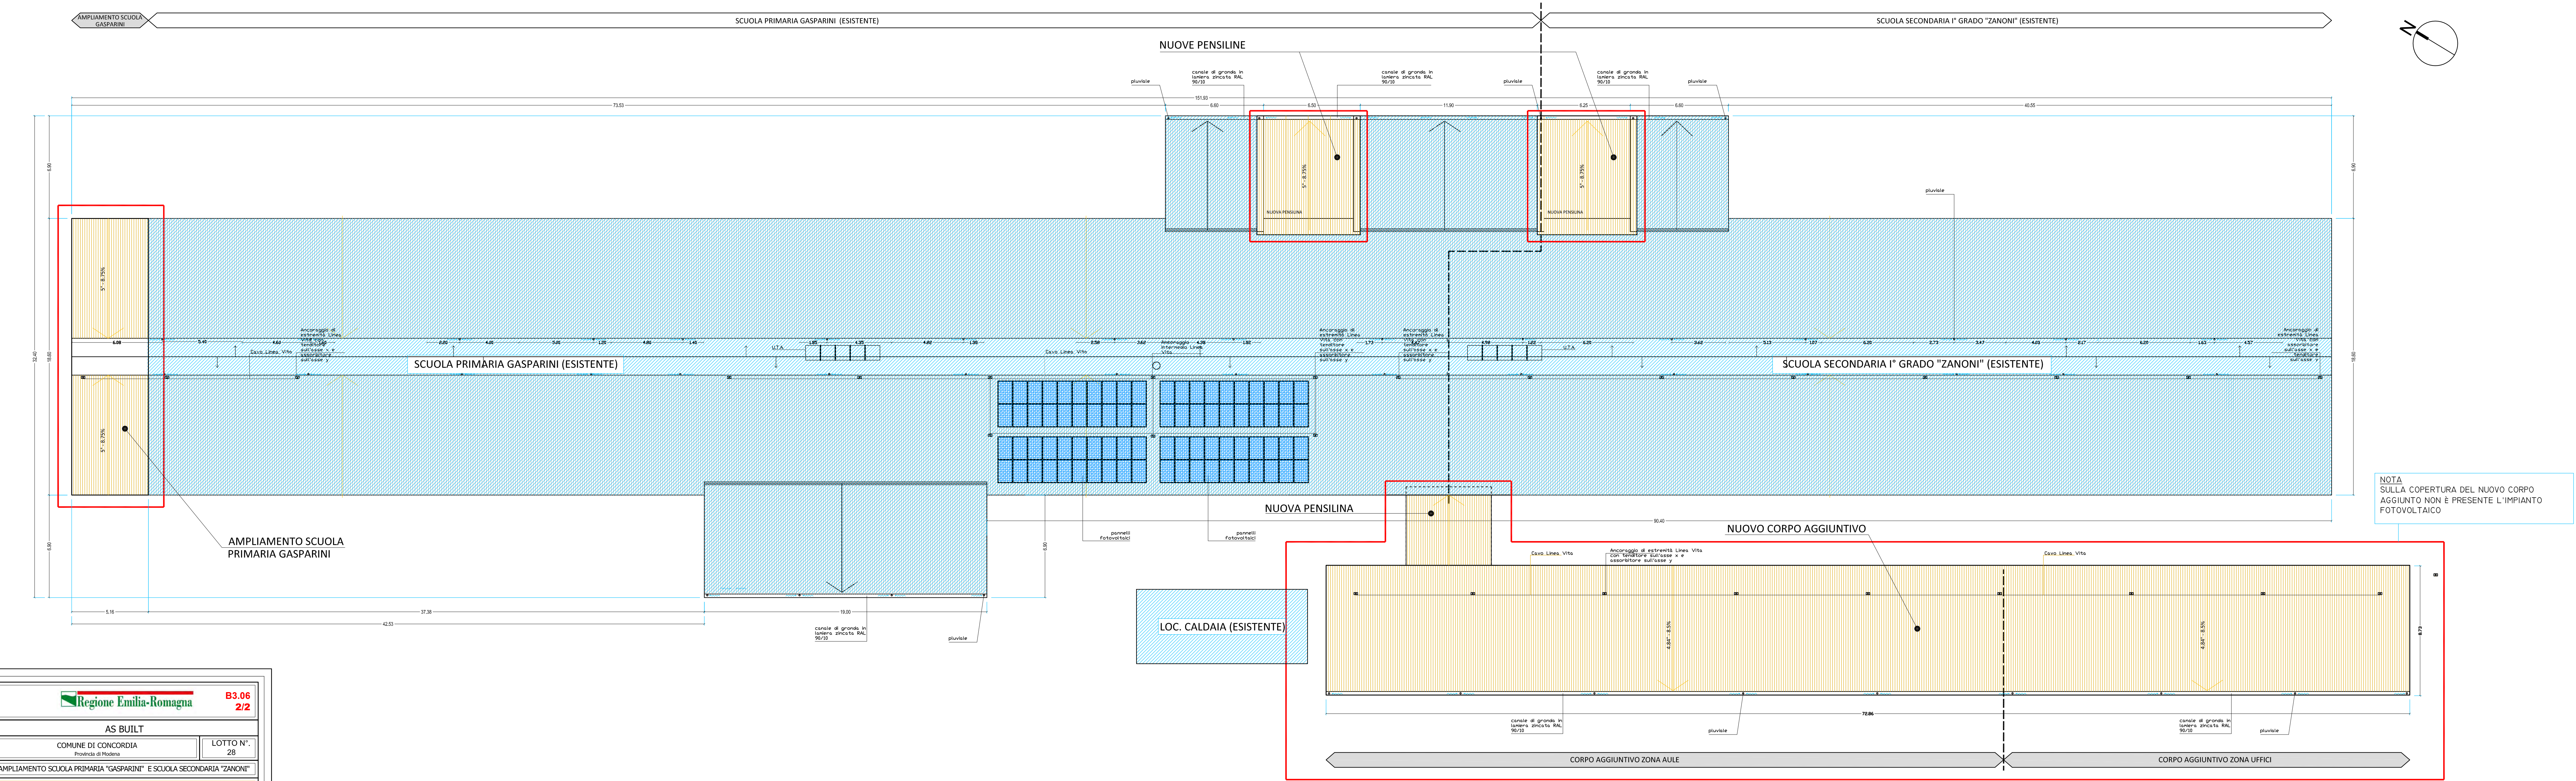

Regione Emilia-Romagna

B3.06
2/2

AS BUILT

COMUNE DI CONCORDIA
Provincia di Modena

LOTTO N°.
28

AMPIAMENTO SCUOLA PRIMARIA "GASPARINI" E SCUOLA SECONDARIA "ZANONI"

Impresa Esecutrice: ATI

Progettazione Interna:

Elaborato:


Responsabile del Procedimento:

C.S.E.:

Consulenza alla Progettazione:

DIREZIONE LAVORI:

PIANTA PIANO TERRA
SCALA 1:200

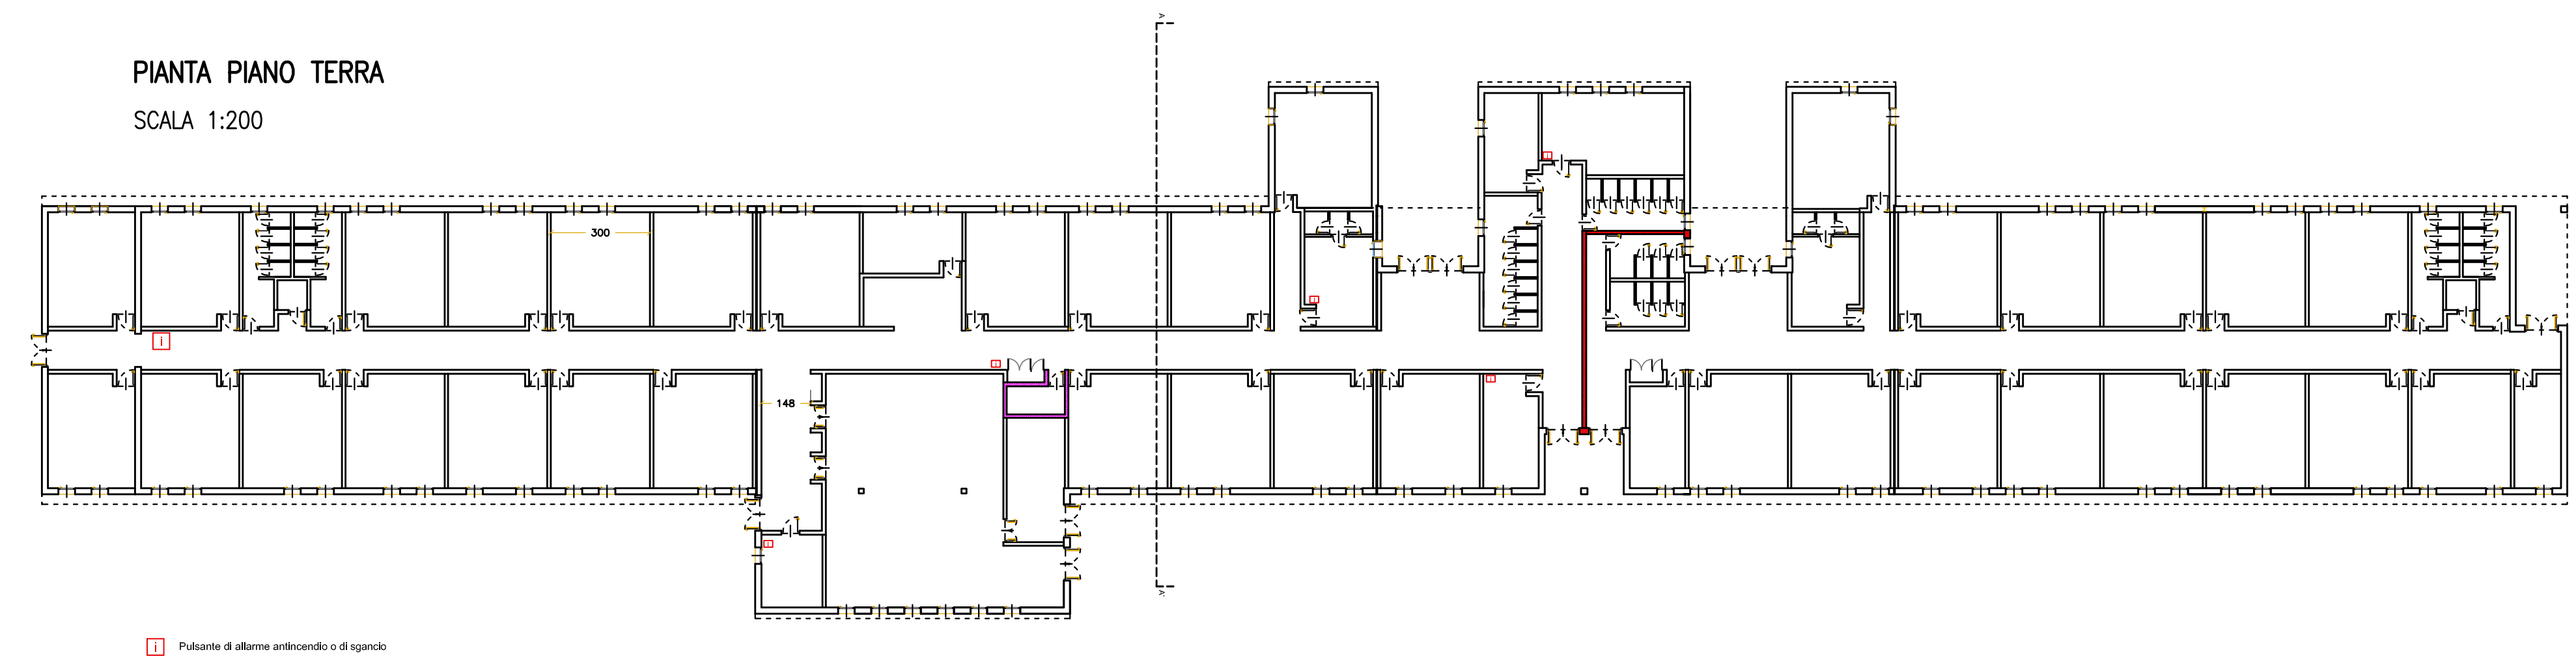

SEZIONE
SCALA 1:50

