REGIONE EMILIA ROMAGNA
SERVIZIO SANITARIO NAZIONALE

AZIENDA USL DI PARMA

NUOVO COMPLESSO OSPEDALIERO DI FIDENZA

APPALTATORE

PROSISMA

Dott. Ing. Luigi Vitelli - Via Emilia Ovest n. 2 - 43122 - Parma - PR
Tel. 0521/2721 - Fax 0521/607179
Via Emilia Ovest n. 2 - 43122 Parma
P.I.V.A. di Prosisma s.r.l. 02308
Codice fiscale e numero di iscrizione del Registro delle Imprese di Parma: 02308
Capitale Sociale versato: Euro 1.550.000,-
Codice fiscale e partita I.V.A. 00867

IMPRESE ESECUTRICI

CMF

UNIECO

RIGER S.p.A.

clab

PROGETTO COSTRUTTIVO

AS-BUILT

Responsabile di progetto
Responsabile opere strutturali
Progetto opere fluido meccaniche
Progetto opere fluido sanitarie
Responsabile opere elettriche
Progetto antincendio prevenzione
Progetto antincendio fase esecutiva
Progetto architettonico

COMMESSA | FASE | DOC. E PROG. | REVISIONE | SCALA: 1:50

B | I M | N1101/4-4 | 0 | IM-N109-4

REV	DESCRIZIONE	DATA	VISTO
1			
2			
3			
4			
5			

LEGENDA

- CALAMIFERE
- SERRANDA TAGLIAFUOCO EI 120
- SERRANDA DI SOVRACCARICO
- SERRANDA DI SOVRACCARICO
- SERRANDA MOTORIZZATA
- RACCORDO FLESSIBILE
- SPOSSAMENTO CANALE RETTANGOLARE
- ELEVAZIONE FILO INFERIORE CANALE DAL PAVIMENTO PARI A mm
- CANALI DI MANDATA
- CANALI DI RIPRESA
- TIPO DIFFUSORE - POSIZIONE - SIGLA
- PORTATA ARIA mc/h
- GRIGLIA DI TRANSITO DAL SOCCORSO
- GRIGLIA DI TRANSITO DAL SOCCORSO
- PORTA DEFINIZIONE DAL PAVIMENTO cm 3
- CUCCHIAIA DI MANDATA
- TAGLI DI REGIME
- 4A CAVEDIO ... MANDATA CANALI
- QUOTA PAVIMENTO FINITO
- CORPO "XX" RAPPRESENTAZIONE CORPO EDILIZIO
- PUNTO FISSO
- MANDATA LOCALE

PLANIMETRIA DI RIFERIMENTO

DESTINAZIONI D'USO DEI LOCALI
PIANO TERRA – CORPO B

1	Locale visitatori e accompagnatori
2	Accettazione barellati
3	Attesa
4	Ambulatorio ostetrico
5	Sala prelievi
6	Sala visite mutilati
7	Ambulatorio
8	Sala prelievi
9	Sala preparazione malati
10	Ambulatorio di reparto
11	Servizi igienici personale
12	Deposito sporco
13	Locale tecnico impianti
14	Servizi igienici pubblico
15	Pronto soccorso
16	Locale tecnico
17	Locale tecnico
DISEGNI DI RIFERIMENTO
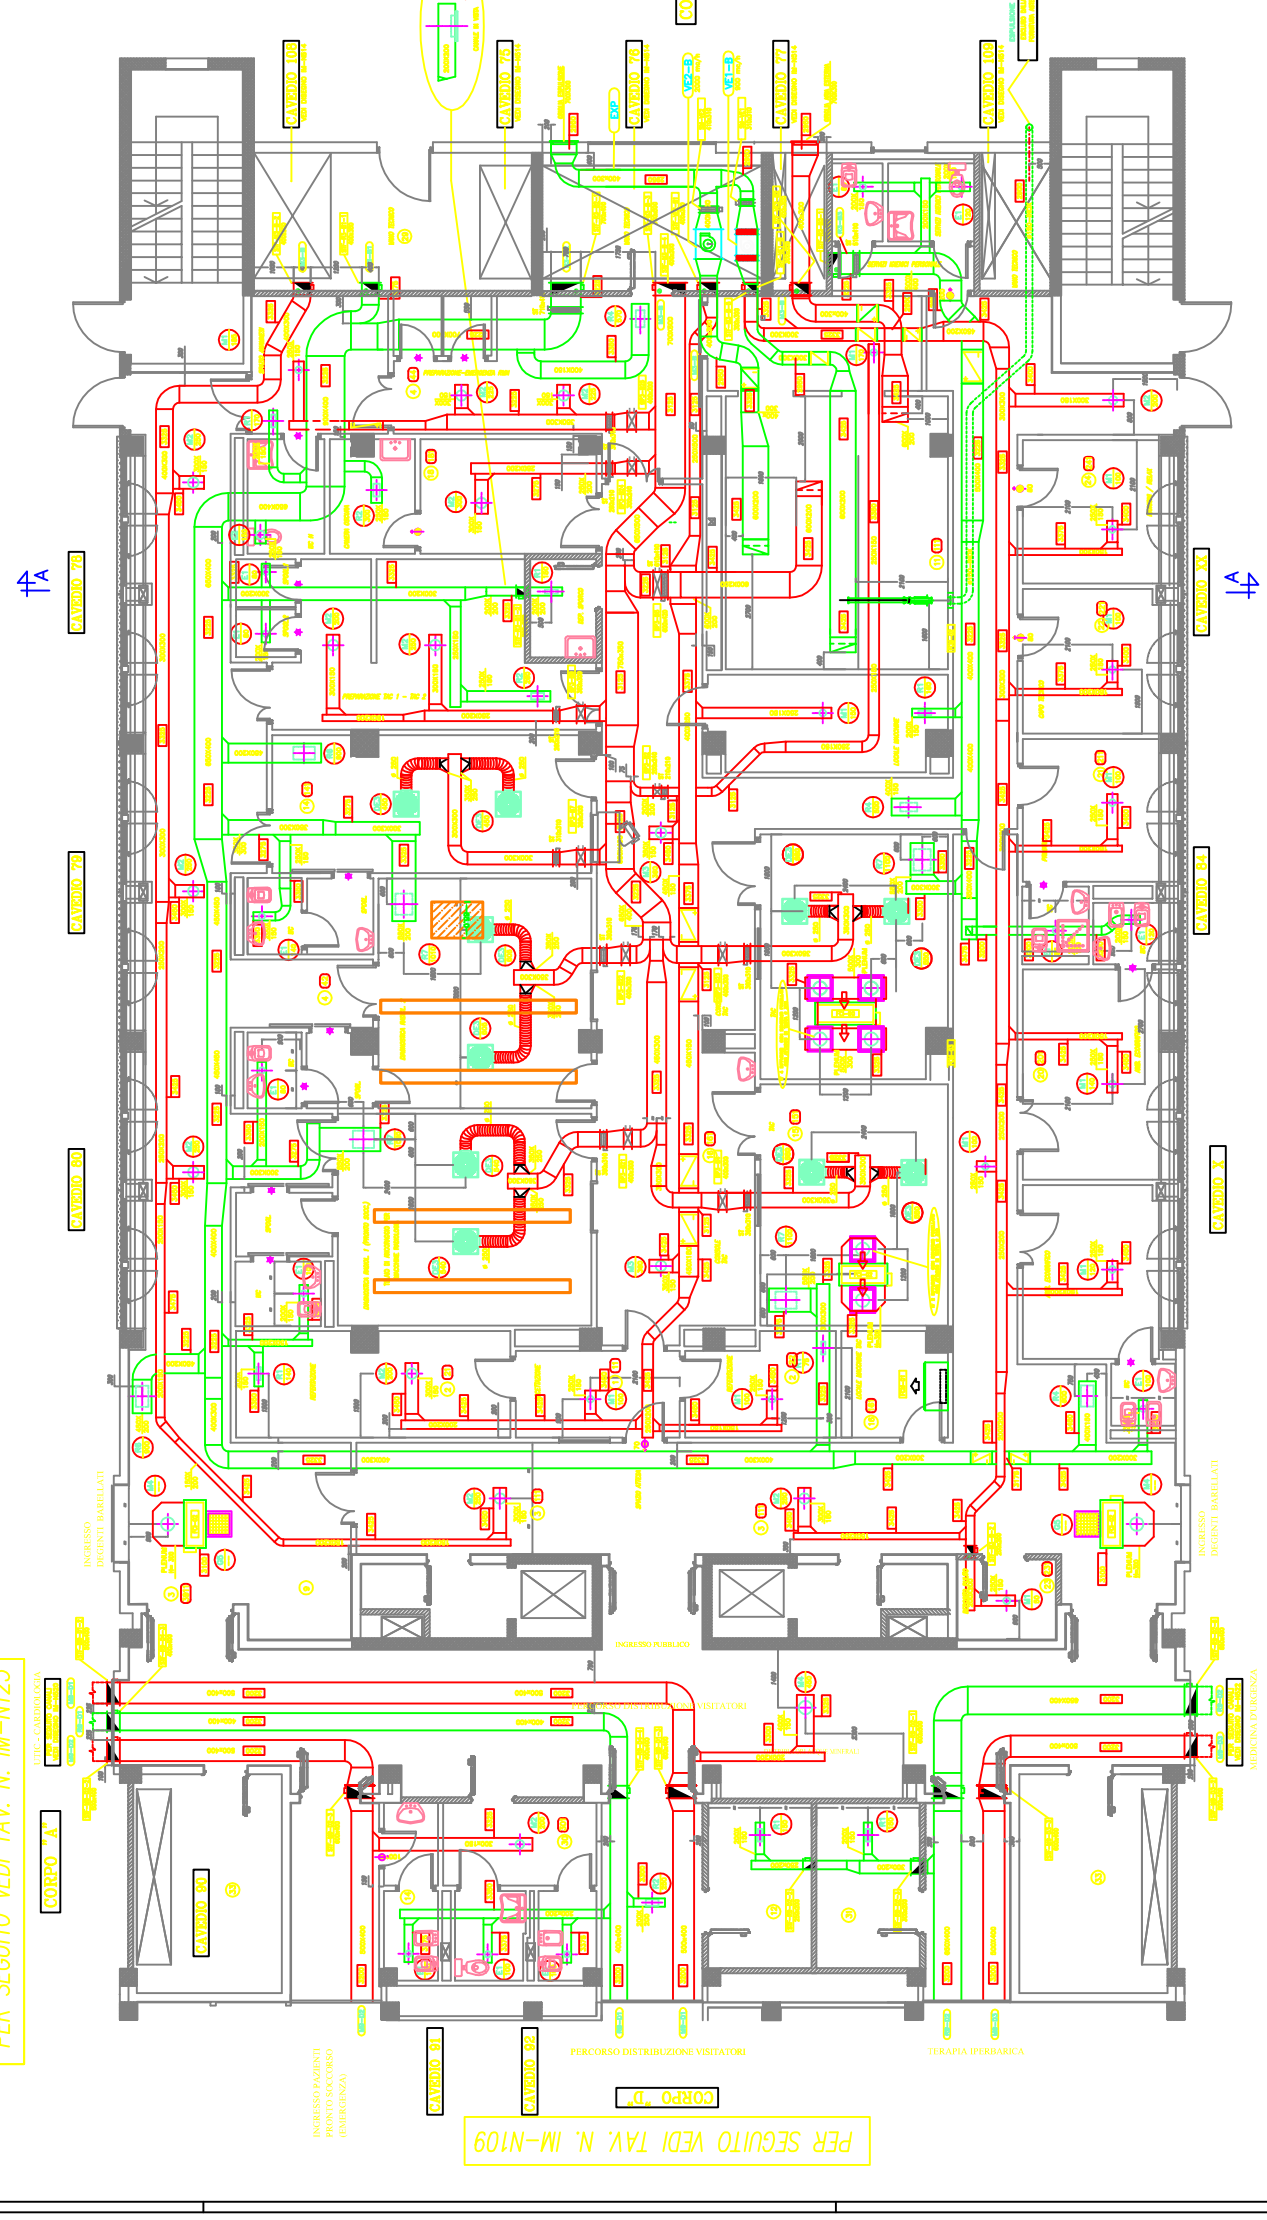
- PER SCHEMA FUNZIONALE SOTTOCENTRALE DI CONDIZIONAMENTO DISTRIBUZIONE TERMICA E MACCHINE DISEGNO N° IM-N005 E 006
- PER SCHEMA FUNZIONALE SOTTOCENTRALE DI CONDIZIONAMENTO CORPO B VEDI DISEGNO N° IM-N006
- PER DETTAGLI CAVEDI 75-76-77-109-110 VEDI DISEGNO N° IM-N014
- PER SEZIONI CORPO B VEDI DISEGNO N° IM-N007
- PER DISTRIBUZIONE TERMICA VEDI DISEGNO N° IM-N105
- PER DISTRIBUZIONE TRAZIONE IDRICO SANITARIO E ANTINCENDIO VEDI DISEGNO N° IM-N002
- PER TIPO E MARCA DIFFUSORI VEDI TABELLA N101